


苫小牧圏都市計画公園 位置図 (総括図 (白老町分) 縮小)

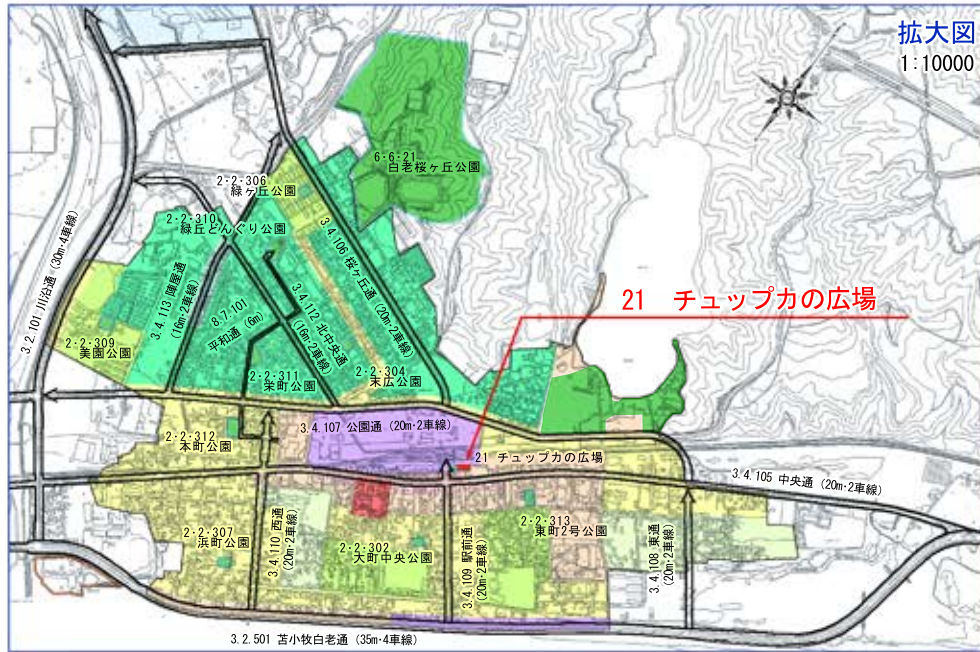

苫小牧圏都市計画 公園・緑地 (白老町) 一覧

種別	名称		位置	面積
	番号	公園名		
街区公園	2・2・301	北吉原公園	白老町字北吉原	約 0.14 ha
街区公園	2・2・302	大町中央公園	白老町大町3丁目	約 0.13 ha
街区公園	2・2・303	アヨロ公園	白老町字虎杖浜	約 0.16 ha
街区公園	2・2・304	末広公園	白老町末広町3丁目	約 0.17 ha
街区公園	2・2・305	萩野大町公園	白老町萩野	約 0.14 ha
街区公園	2・2・306	緑ヶ丘公園	白老町緑丘2丁目	約 0.15 ha
街区公園	2・2・307	浜町公園	白老町高砂町2丁目	約 0.15 ha
街区公園	2・2・308	竹浦1号公園	白老町竹浦	約 0.25 ha
街区公園	2・2・309	美園公園	白老町川沿2丁目	約 0.23 ha
街区公園	2・2・310	緑丘どんぐり公園	白老町緑丘1丁目	約 0.38 ha
街区公園	2・2・311	栄町公園	白老町栄町1丁目	約 0.33 ha
街区公園	2・2・312	本町公園	白老町本町1丁目	約 0.32 ha
街区公園	2・2・313	東町2号公園	白老町東町2丁目	約 0.20 ha
運動公園	6・6・21	白老桜ヶ丘公園	白老町緑丘4丁目	約 31.5 ha
特殊公園	8・4・21	国立民族共生公園	白老町若草町1、2丁目及び字白老	約 9.60 ha

※ 下記、朱書の都市計画公園(緑地)の変更を行う

種別	番号	名称	位置	面積
緑地	21	チュップカの広場	白老町東町	約 0.06 ha
緑地	22	萩野ハマナス広場	白老町萩野	約 0.59 ha
緑地	23	萩の里自然公園	白老町字萩野及び字石山	約 160.20 ha

苫小牧圏都市計画公園 (白老町分)

位置図 (総括図縮小) No. 1
縮尺 (A1) 1/30000、1/10000

凡例

■	変更に係る公園の位置及び名称
■	既決定の公園、緑地の位置

	行政区域 (都市計画区域)	
	都市計画街路	
	準防火地域	近隣商業・商業地域の全て
	その他の都市計画施設	
	公園・緑地	
	宅地造成等規制区域	

市街化区域 (用途地域名)	建蔽率	容積率
■ 第1種低層住居専用地域	40%	60%
■ 第2種低層住居専用地域	50%	100%
■ 第1種中高層住居専用地域	60%	200%
■ 第2種中高層住居専用地域	60%	200%
■ 第1種住居地域	60%	200%
■ 第2種住居地域	60%	200%
■ 準住居地域	60%	200%
■ 近隣商業地域	80%	300%
■ 商業地域	80%	400%
■ 準工業地域	60%	200%
■ 工業地域	60%	200%
■ 工業専用地域	60%	200%

